
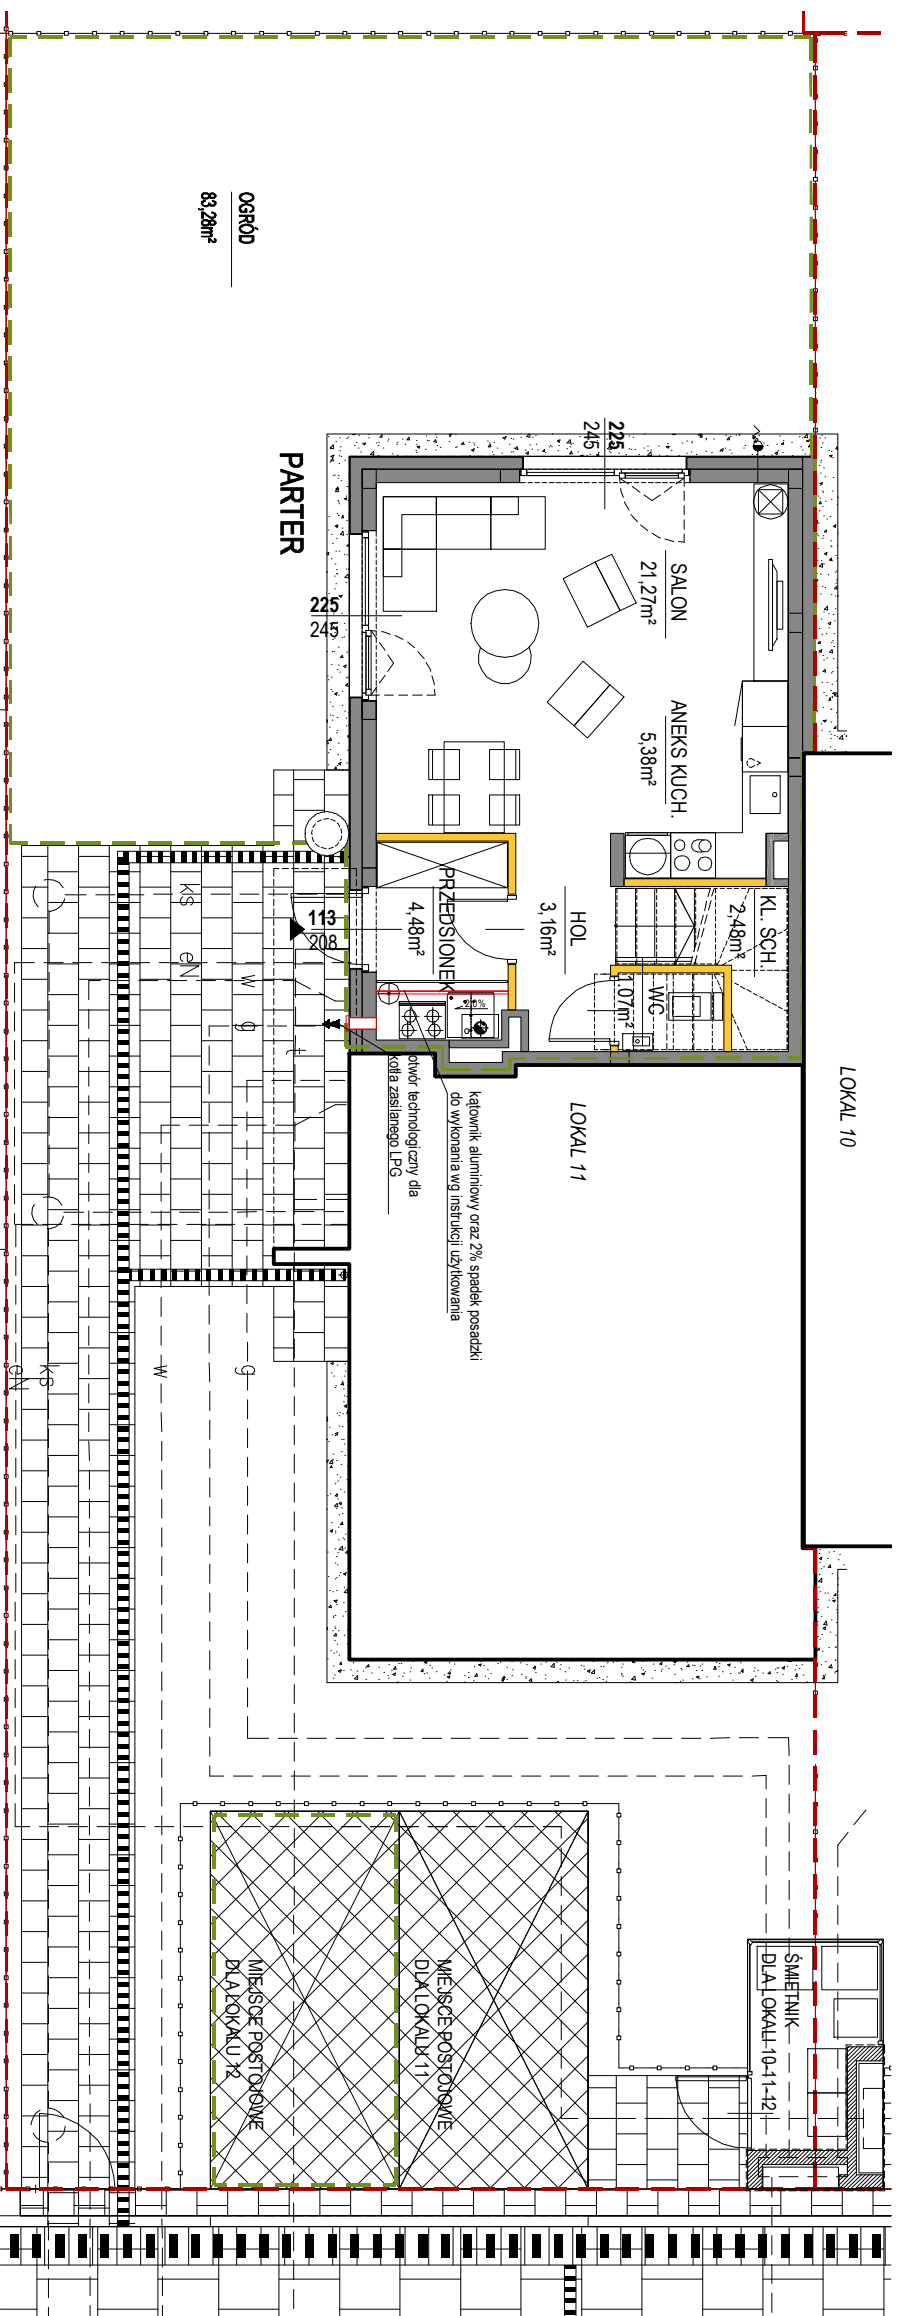


1. OSTATIECZNA POMIERZONA UŻYTKOWA
LOKALA MIESZKALNĄ ZOSTAŁA POPRAN NA
PODSTAWIE POWYKONAWCZYCH POMARÓW
GEODEZYJNYCH WYKONANYCH ZGODNIE Z
ROZPORZĄDZENIEM MINISTRA ROZWOJU I
SPRĄWIE SZCZEGÓŁOWEGO ZAKRESU I FORMY
PROJEKTU BUDOWLANEGO W OPARCU O
NORMĘ PN-ISO 9836:1997
2. WSZYSTKIE ZMIANY W UKŁADZIE PODEJŚC DO
KANALIZACJI SANITARNEJ I WENTYLACJI
SZCZĄTKU INSTALACYJNEGO W LOKALACH
WYMAGAJĄCE MARSZENIA W OBDOLNYM
PODEJŚCIE AKCEPTACJI PROJEKTANTÓW I NIE
MOGĄ BYĆ DOKONYWANE SAMODZIELNIE

3. INSTALOWANIE INDYWIDUALNYCH WENTYLATORÓW NA KANAŁACH ZBIORCZYCH WYŁĄCZAJĄC PRZEZNACZONYCH DO TEGO CELU KANAŁÓW KUCHENNYCH JEST ZABRONIONE
4. NARUSZENIE ELEMENTÓW KONSTRUKCJI JEST ZABRONIONE
5. ZABUDOWA BALKONÓW, INSTALOWANIE ROLETE ZEWNĘTRZNYCH, MARKIZ, KRAŹ, JEDNOSTEK ZEWNĘTRZNYCH KLIMATYZACJI, ITP. BEZ AKCEPTACJI GŁÓWNEGO PROJEKTANTA JEST ZABRONIONE
6. LOKALIZACJA STUDIENEK REMIZYJNYCH JEST ORIENTACYJNA.
7. ŚMIETNIKI WSPÓŁDZIAŁE
8. NINIEJSZA KARTA KATALOGOWA ZOSTAŁA OPRACOWANA NA PODSTAWIE DOKUMENTACJI PROJEKTOWEJ ORAZ POMIARÓW POLYKONAWCZÓCH. KARTA SŁUŻY WSKAZANIU POŁOŻENIA PROJEKTOWANYCH POMIESZCZEŃ, PARAMETRÓW I WSKAZANIU W POSTAWIENIU ELEMENTÓW BUDOWNI, W STANIE RZECZYWISTYM W LOKALU MOGĄ STANIEĆ NIEWIELKIE ROZBIEŻNOŚCI Z INFORMACJAMI ZAWARTYMI W KARCIE KATALOGOWEJ.
9. PROJEKT CHRONIONY PRAWEM AUTORSKIM NIE PRZEZNACZONY DO CEŁOW WYKONAWCZYCH.

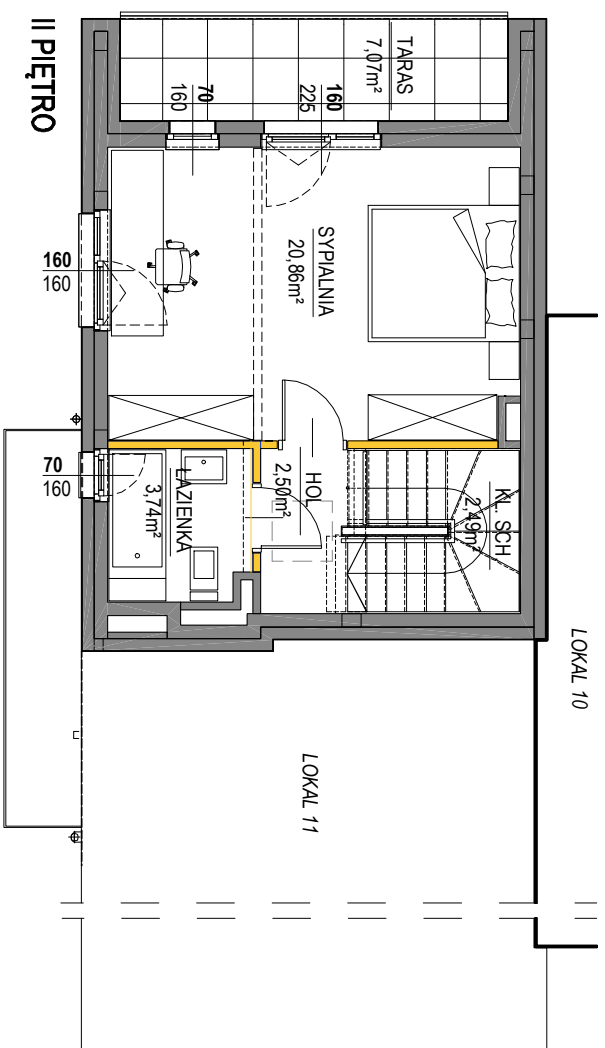

LEGENDA		
	ŚCIANY I ELEMENTY KONSTRUKCYJNE	
	ŚCIANY DZIAŁOWE	
	GRANICA DZIAŁKI	
	POWIERZCHNIA TERENU Z UDZIAŁEM W GRUNCIE Z PRAWEM DO WYŁĄCZNEGO KOSZYSTANIA	
PARTER		
PRZEDSIONIEK	4,48 m ²	
HOL	3,16 m ²	
WC	1,07 m ²	
ANEKS KUCHENNY	5,38 m ²	
SALON	21,27 m ²	
PUM PARTER	35,36 m ²	
OGRÓD	83,28 m ²	
MIEJSCE POSTOJOWE	1	
PIĘTRO		
HOL	4,25 m ²	
SYPALNIA	13,15 m ²	
SYPALNIA	12,08 m ²	
ŁAZIENKA	4,01 m ²	
PUM PIĘTRO	33,49 m ²	
II PIĘTRO		
HOL	2,50 m ²	
SYPALNIA	20,86 m ²	
ŁAZIENKA	3,74 m ²	
PUM II PIĘTRO	27,10 m ²	
TARAS	7,07 m ²	

OSIEDLE EKO FALENTY

ETAP 1	TYP B	DZ.NR 5(215/16)	LOKAL 1A
POWIERZCHNIA UŻYTKOWA			95,95 m
POWIERZCHNIA KL.SCHODOWEJ			10,13 m

