
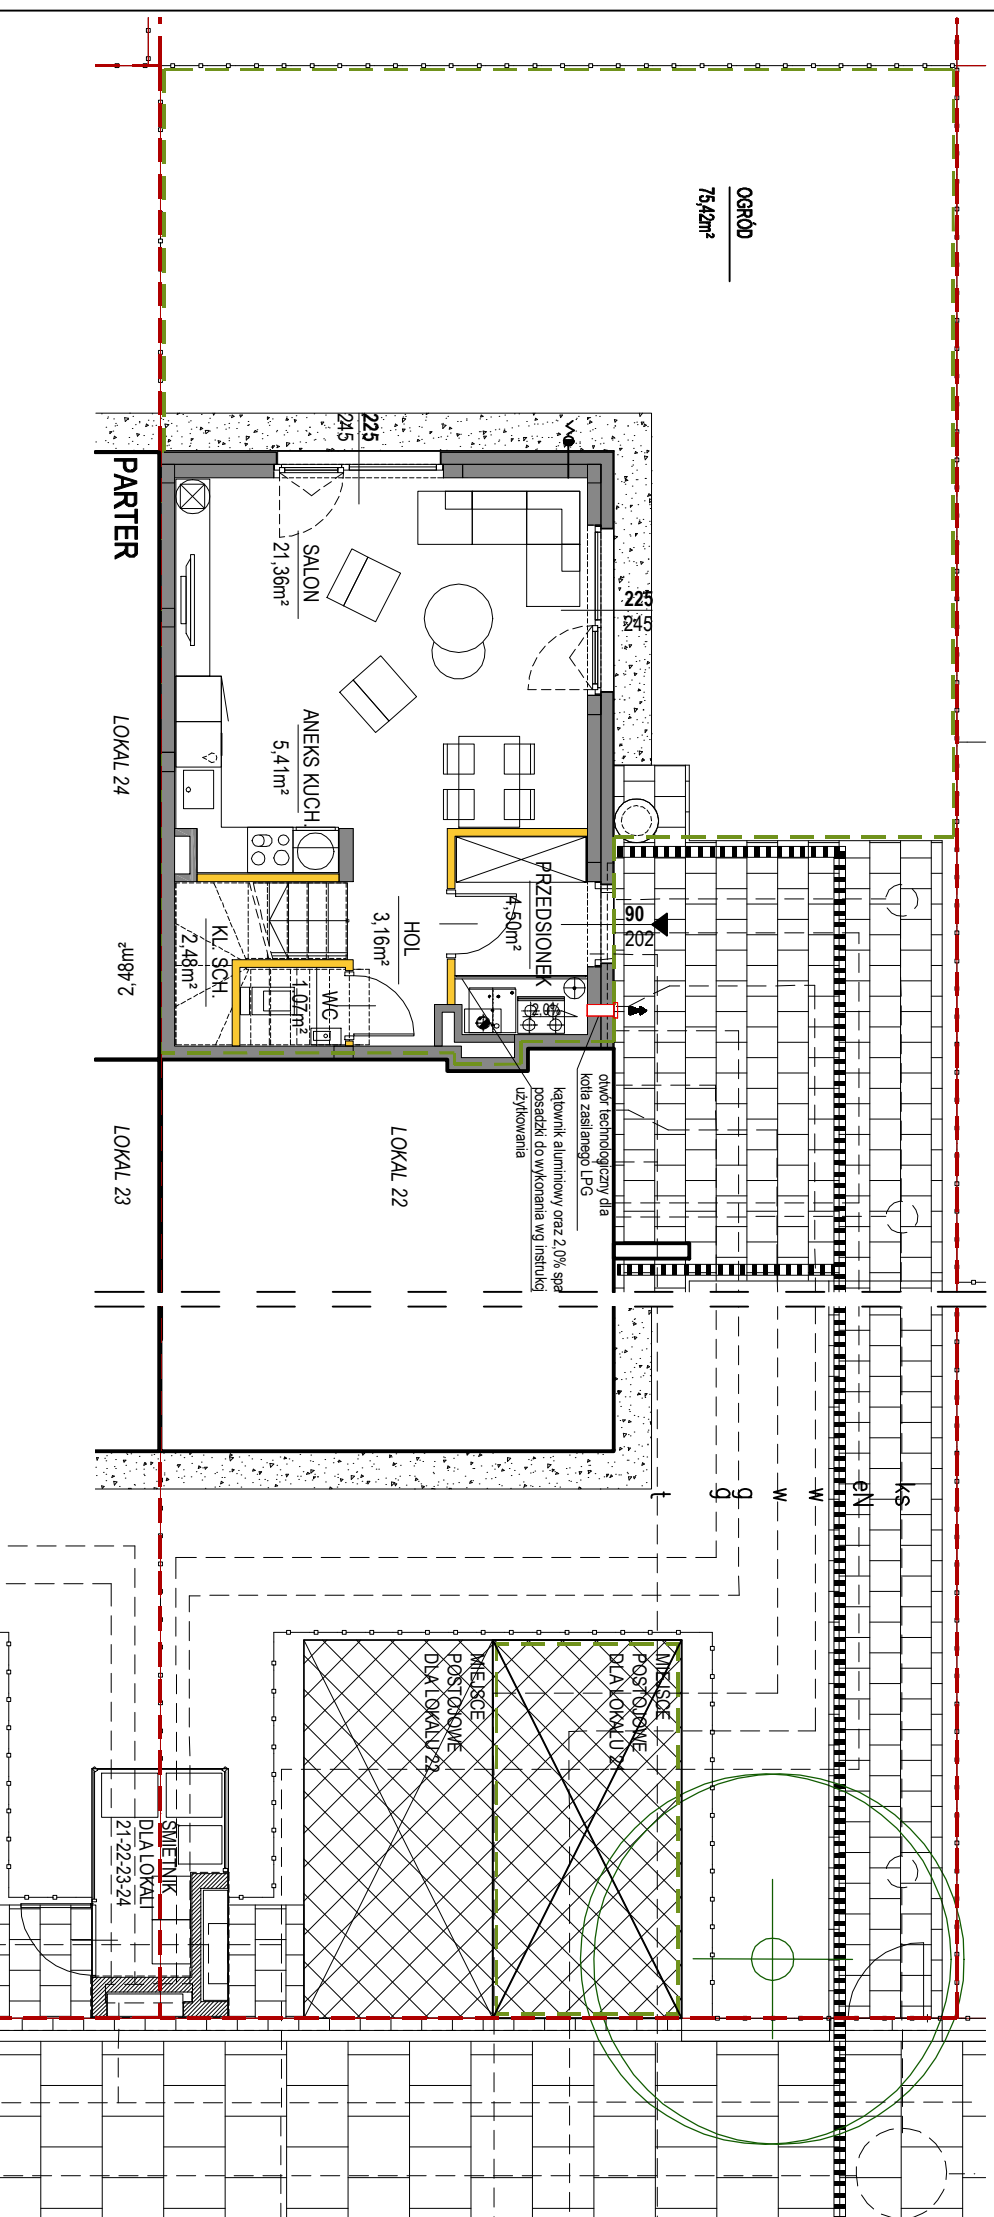
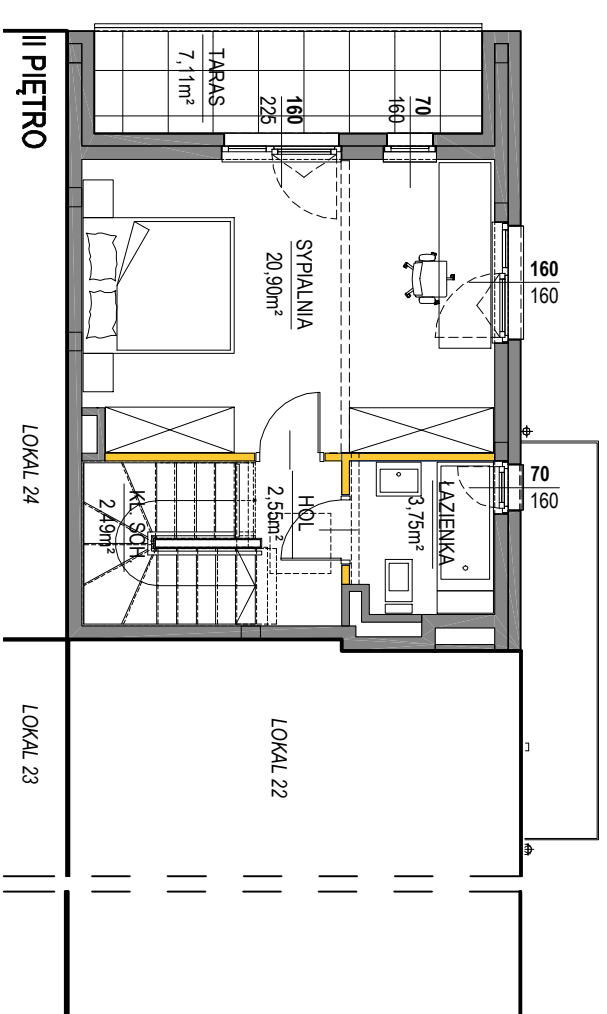



KARTY KATALOGOWE - UWAG :

- OSTATECZNA POWIERZCHNIA UŻYTKOWA LOKALU MIESZKALNEGO ZOSTAŁA PODANA NA PODSTAWIE POWYKONAWCZYCH POMIARÓW GEODEZYJNYCH WYKONANYCH ZGODNIE Z ROZPORZĄDZENIEM MINISTRA ROZWOJU W SPRAWIE SZCZEGÓŁOWEGO ZAKRESU I FORMY PROJEKTU BUDOWLANEGO W OPARCIU O NORMĘ PN-ISO 9836:1997
- WSZYSTKIE ZMIANY W UKŁADZIE PODEJŚĆ DO KANALIZACJI SANITARNEJ I WENTYLACJI, WYMAGAJĄCE NARUSZENIA OBUDOWY SZACHTU INSTALACYJNEGO W LOKALU PODLEGAJĄ AKCEPTACJI PROJEKTANTA I NIE MOGĄ BYĆ DOKONYWANE SAMODZIELNIE
- INSTALOWANIE INDYWIDUALNYCH WENTYLATORÓW NA KANAŁACH ZBIORCZYCH ZA WYŁĄTKIEM PRZEZNACZONYCH DO TEGO CELU KANAŁÓW KUCHENNYCH JEST ZABRONIONE
- NARUSZENIE ELEMENTÓW KONSTRUKCJI JEST ZABRONIONE
- ZABUDOWA BALKONÓW, INSTALOWANIE ROLET ZEWNĘTRZNYCH, MARKIZ, KRAT, JEDNOSTEK ZEWNĘTRZNYCH KLIMATYZACJI, TYP BEZ AKCEPTACJI GŁÓWNEGO PROJEKTANTA JEST ZABRONIONE
- LOKALIZACJA STUJDIENEK REWIZYJNYCH JEST ORIENTACYJNA.
- ŚMIETNIKI WSPÓLDZIELONE
- NINIEJSZA KARTA KATALOGOWA ZOSTAŁA OPRACOWANA NA PODSTAWIE DOKUMENTACJI PROJEKTOWEJ ORAZ POMIARÓW POWYKONAWCZYCH. KARTA SŁUŻY WSKAZANIU PÓŁOŻENIA PROJEKTOWANYCH POMIESZCZEŃ, PARAMETRÓW I WSKAZANIU PODSTAWOWYCH ELEMENTÓW BUDYNKU. W STANIE RZECZYWISTYM W LOKALU MOGĄ WYSTĄPIĆ NIEMIEKIE ROZBIEDNOŚCI Z INFORMACJAMI ZAWARTYMI W KARCIE KATALOGOWEJ.
- PROJEKT CHRONIONY PRAWEM AUTORSKIM, NIE PRZEZNACZONY DO CELOWY WYKONAWCZYCH.

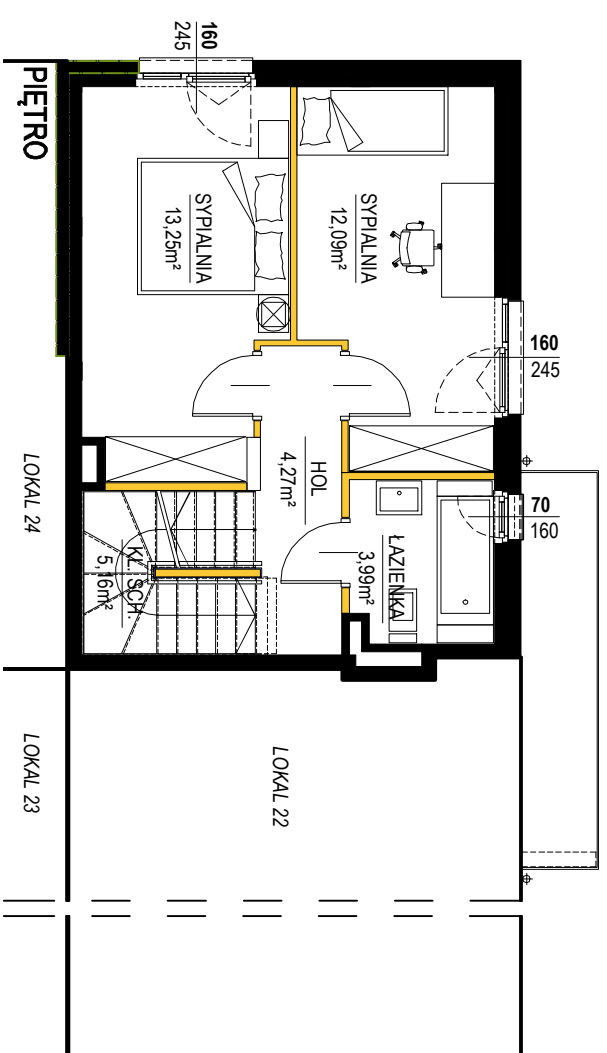

LEGENDA

- ŚCIANY I ELEMENTY KONSTRUKCYJNE
- ŚCIANY DZIAŁOWE
- GRANICA DZIAŁKI
- POWIERZCHNIA TERENU Z UZDZIAŁEM W GRUNCIE Z PRAWEM DO WYŁĄCZNEGO KOSZYSTANIA

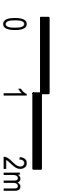

PARTER

PRZEDSIÖNIEK	4,50 m ²
HOL	3,16 m ²
WC	1,07 m ²
ANEKS KUCHENNY	5,41 m ²
SALON	21,36 m ²
PUM PARTER	35,50 m ²
OGRÓD	75,42 m ²
MIĘSCIE POSTOJOWE	1

PIĘTRO

HOL	4,27 m ²
SYPIALNIA	13,25 m ²
SYPIALNIA	12,09 m ²
ŁAZIENKA	3,99 m ²
PUM PIĘTRO	33,60 m ²

II PIĘTRO

HOL	2,55 m ²
SYPIALNIA	20,90 m ²
ŁAZIENKA	3,75 m ²
PUM II PIĘTRO	27,20 m ²
TARAS	7,11 m ²

OSIEDLE EKO FALENTY

ETAP 1 TYP B DZNR 5(215/16)

LOKAL 21

POWIERZCHNIA UŻYTKOWA

96,30 m²

POWIERZCHNIA KL.SCHODOWEJ

10,13 m²

