
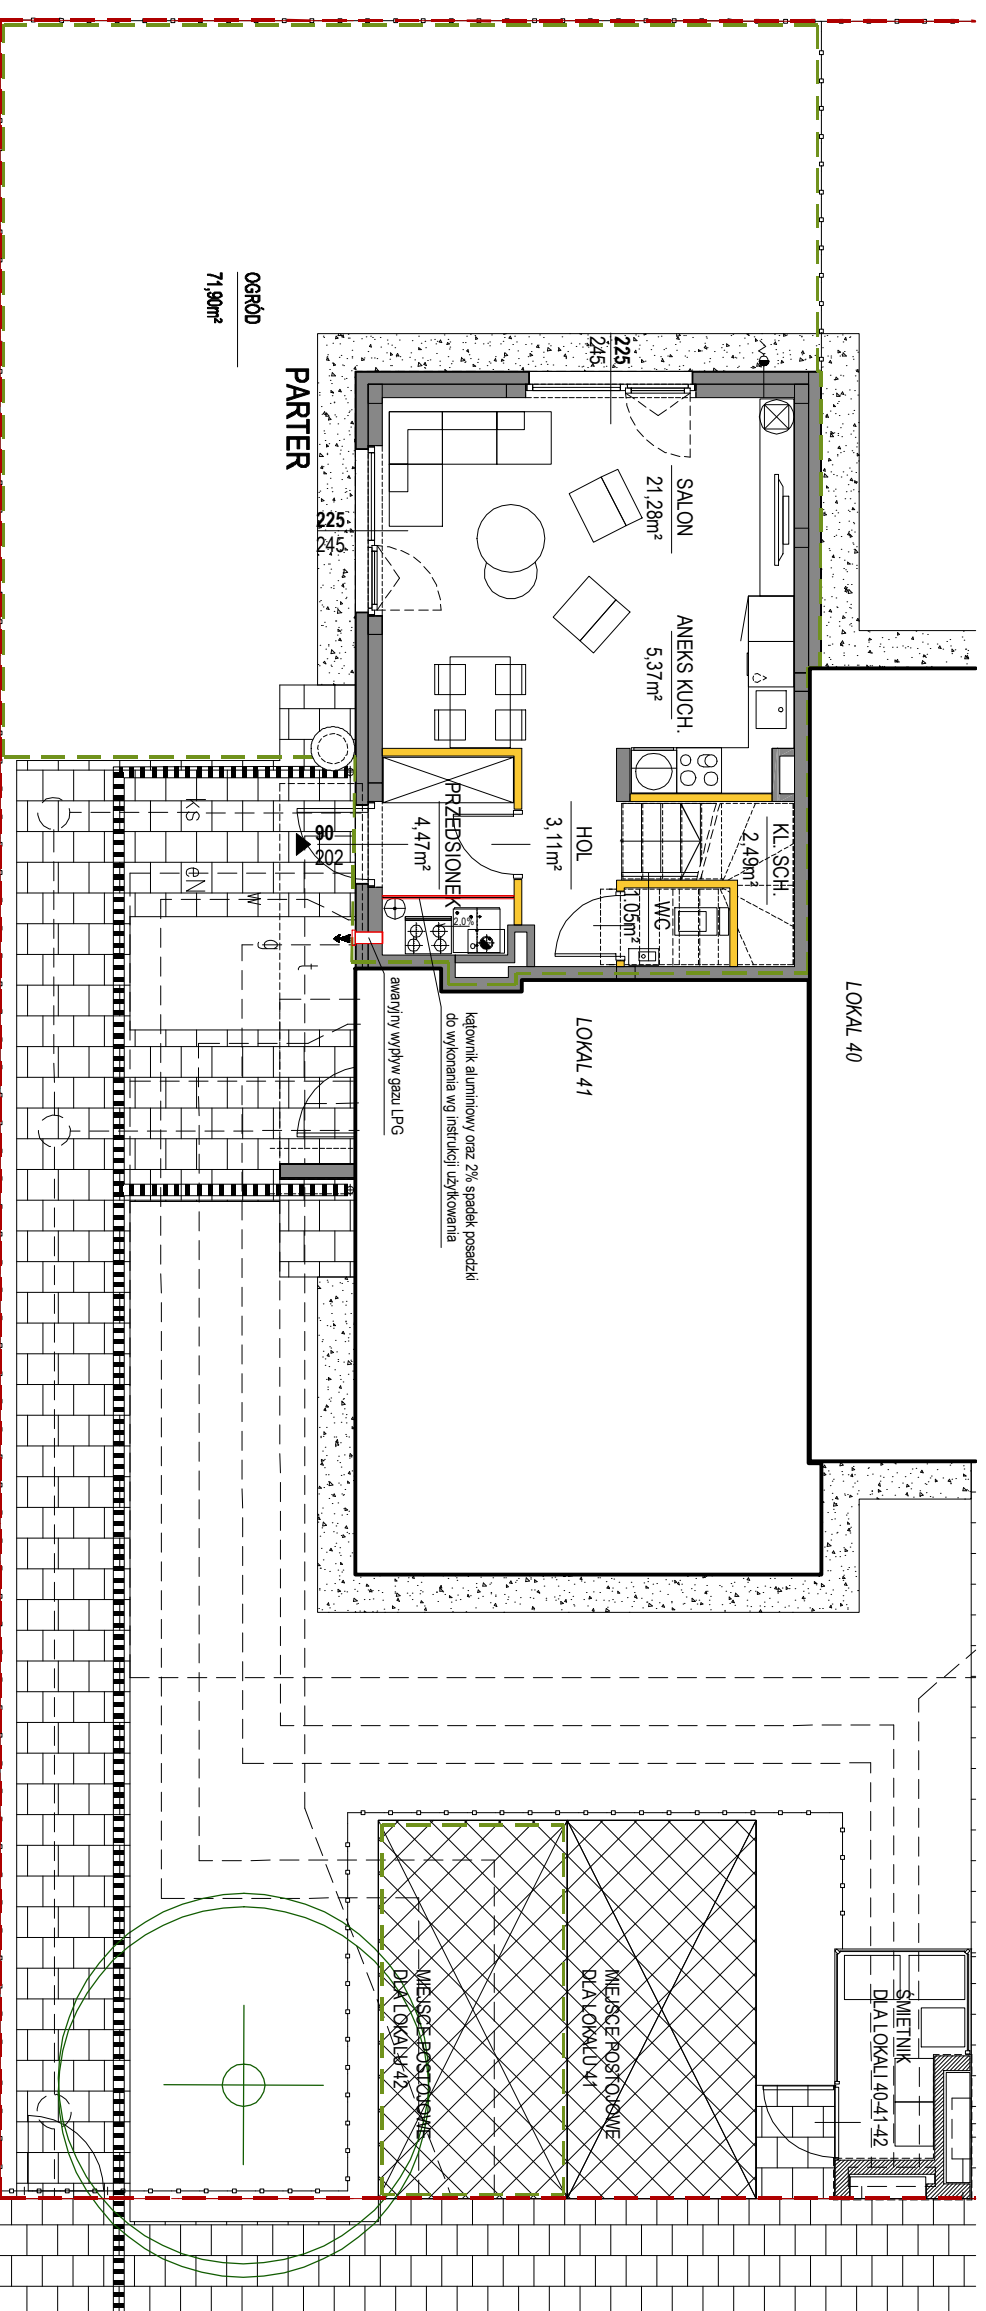
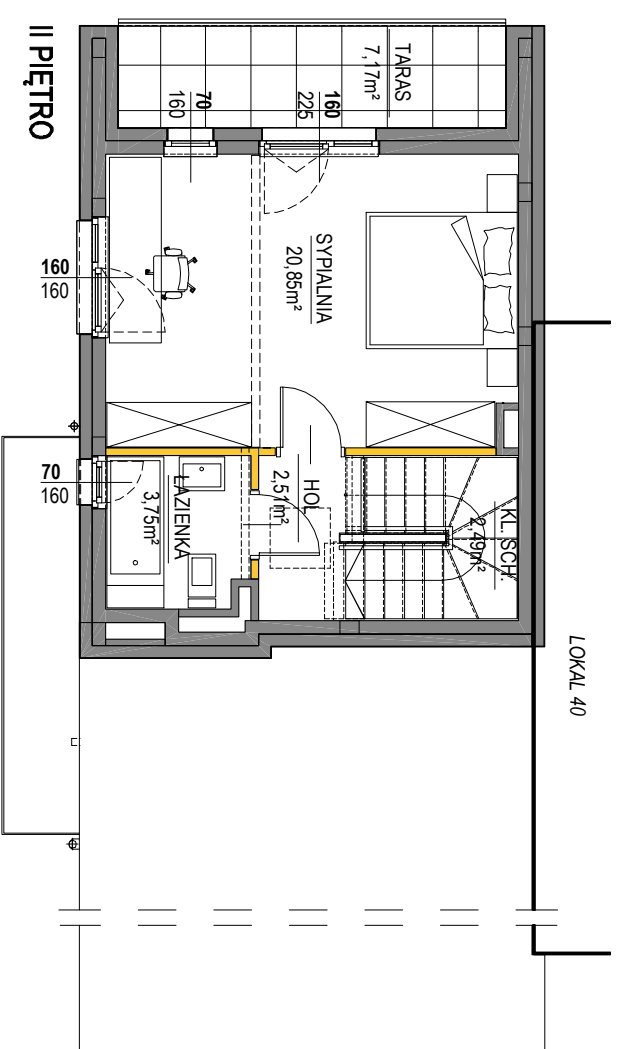


KARTY KATALOGOWE - UWAG

1. OSTATECZNA POMIĘSZCZONIA UŻYTKOWNIKÓW W LOKALU MIESZKALNYM ZOSTAŁA PODANA NA PODSTAWIE POWYKONAWCZYCH POMIARÓW GEODEZYJNYCH WYKONANYCH ZGODNIE Z ROZPORZĄDZENIEM MINISTRA RZĄDU W SPRAWIE SZCZEGÓŁOWEGO ZAKRESU I FORMY PROJEKTU BUDOWLANEGO W OPARCIU O NORMĘ PN-ISO 8836:1997
2. WSZYSTKIE ZMIANY W UKŁADZIE PODEJŚĆ DO KANALIZACJI SANITARNEJ I WENTYLACJI WYMAGAŁY NARUSZENIA OBOWIĄZU SZCZUŁOŚCI INSTALACYJNEGO W LOKALU PODLEGĄ AKEPCJI PROJEKTANTA I NIE MOGĄ BYĆ DOKONYWANE SAMODZIELNIE

3. INSTALOWANIE INDYWIDUALNYCH WENTYLATORÓW NA KANAŁACH ZBIORCZYCH ZA WYJĄTKIEM PRZEWIĄZANYCH DO TEGO CELU KANAŁÓW KUCHENNYCH JEST ZABRONIONE
4. NARUSZENIE ELEMENTÓW KONSTRUKCJI JEST ZABRONIONE
5. ZABUDOWA BALKONÓW, INSTALOWANIE ROLETE ZEWNĘTRZNYCH, MARKIZ, KRAT, JEDNOSTEK AKWENTRACJI, KLIMATYZACJI, TYP. BEZ ZABRONIONE GŁÓWNEGO PROJEKTANTA JEST ZABRONIONE
6. LOKALIZACJA STUDIENIEK REWIZYJNYCH JEST ORIENTACYJNA.
7. ŚMIETNIKI WSPÓLDZIAŁE
8. NINIEJSZA KARTA KATALOGOWA ZOSTAŁA OPRACOWANA NA PODSTAWIE DOKUMENTACJI PROJEKTOWEJ ORAZ POMIARÓW POWYKAWACYCH. KARTA SŁUŻY WSKAZANIU POŁOŻENIA PROJEKTOWANYCH POMIĘSZCZEŃ, PARAMETRÓW I WSKAZANIU PODSTAWOWYCH ELEMENTÓW BUDYNKU. W STANIE REZERWISTY W LOKALU MOGĄ WYSTĄPIĆ NIEWIELKIE ROZBIEŻNOŚCI Z INFORMACJAMI ZAWARTYMI W KARCIE KATALOGOWEJ.
9. PROJEKT CHRONIONY PRAWEM AUTORSKIM NIE PRZEZNAJMY DO CEŁÓW WYKONAWCZYCH.

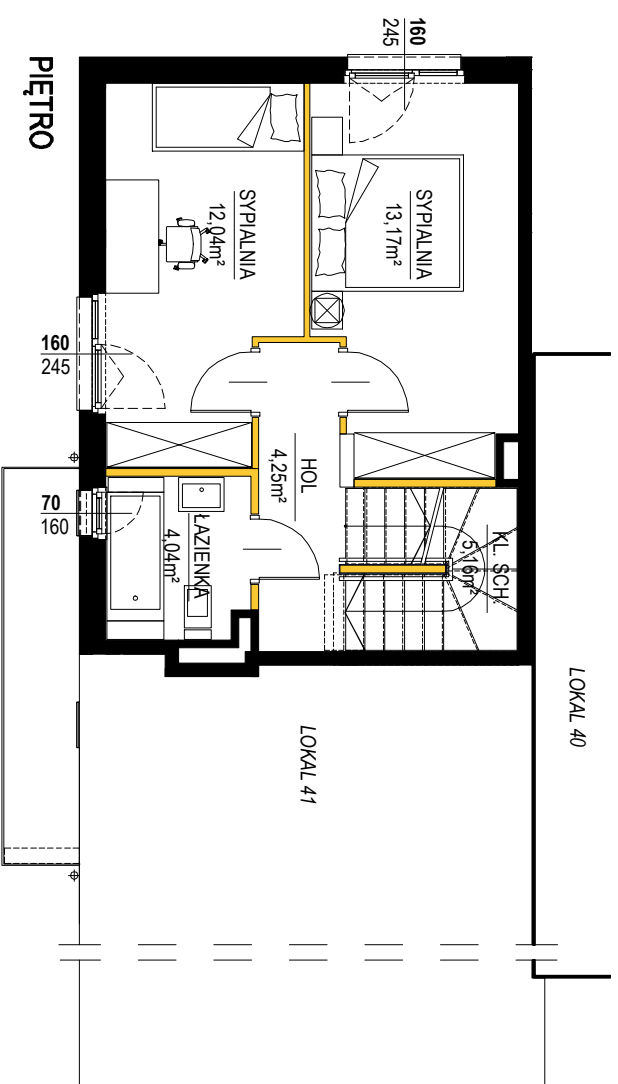

LEGENDA	
	ŚCIANY I ELEMENTY KONSTRUKCYJNE
	ŚCIANY DZIAŁOWE
	GRANICA DZIAŁKI
	POWIERZCHNIA TERENU Z UDZIAŁEM W GRUNCIE Z PRAWEM DO WYŁĄCZNEGO KOSZYSTANIA
PARTER	
PRZEDSIÖONEK	4,47 m ²
HOL	3,11 m ²
WC	1,05 m ²
ANERKS KUCHENNY	5,37 m ²
SALON	21,28 m ²
PUM PARTER	35,28 m ²
OGROD	71,90 m ²
MIEJSCE POSTOLOWE	1
PIĘTRO	
HOL	4,25 m ²
SYPIALNIA	13,17 m ²
SYPIALNIA	12,04 m ²
ŁAZIENKA	4,04 m ²
PUM PIĘTRO	33,50 m ²

TARAS	7,17 m ²

ETAP 1	TYP B	DZ.NR 12(215/11)	LOKAL 42
POWIERZCHNIA UŻYTKOWA			95,89 m ²
POWIERZCHNIA KL.SCHODOWEJ			10,14 m ²

